

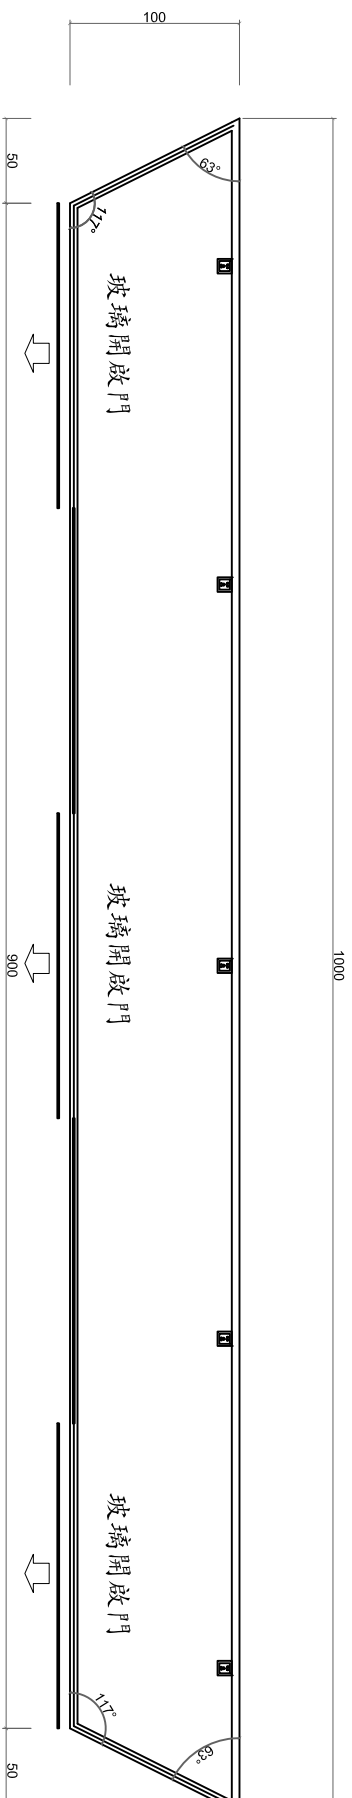



名稱：沿牆櫃
 規格：10000長*1000寬*2670高
 數量：2組
 開啟方式：遙控電動推出左右平移

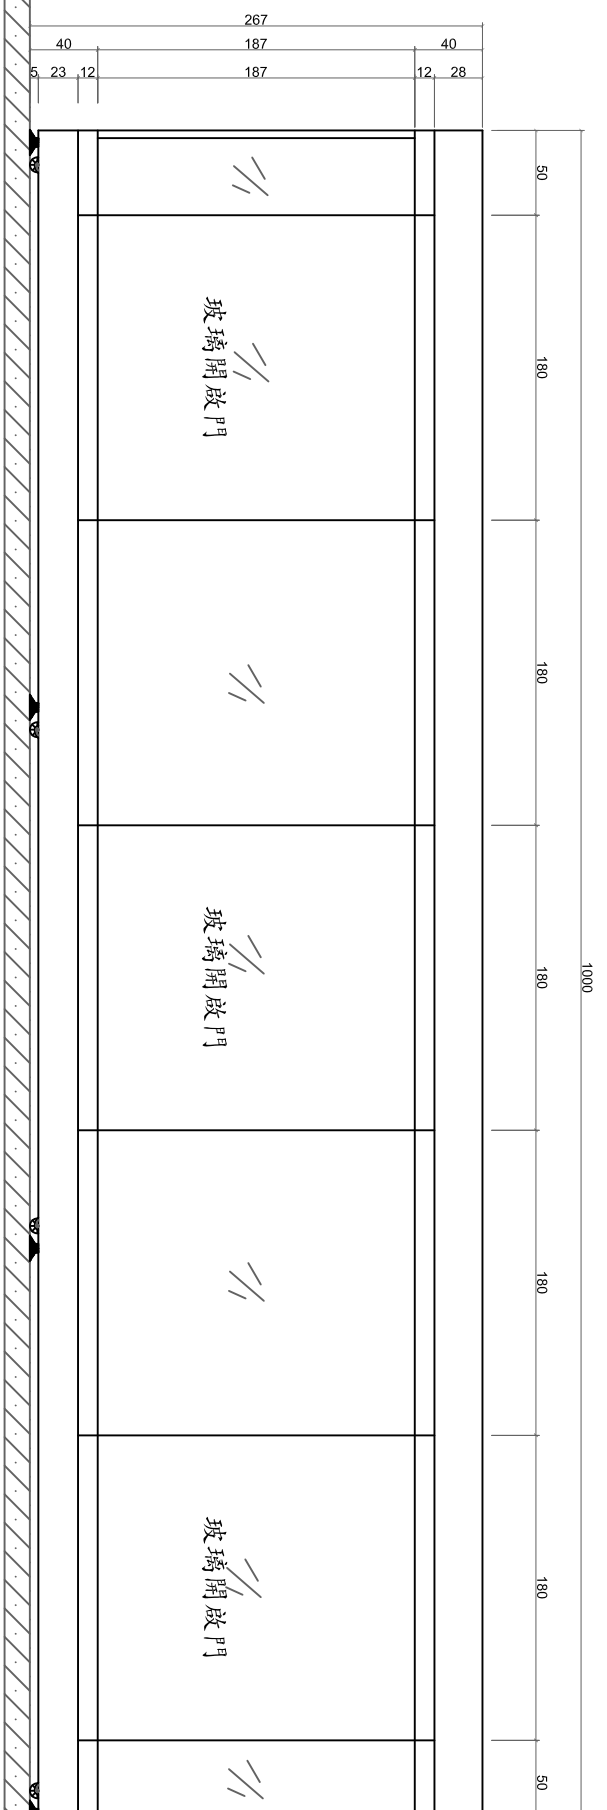

平面圖

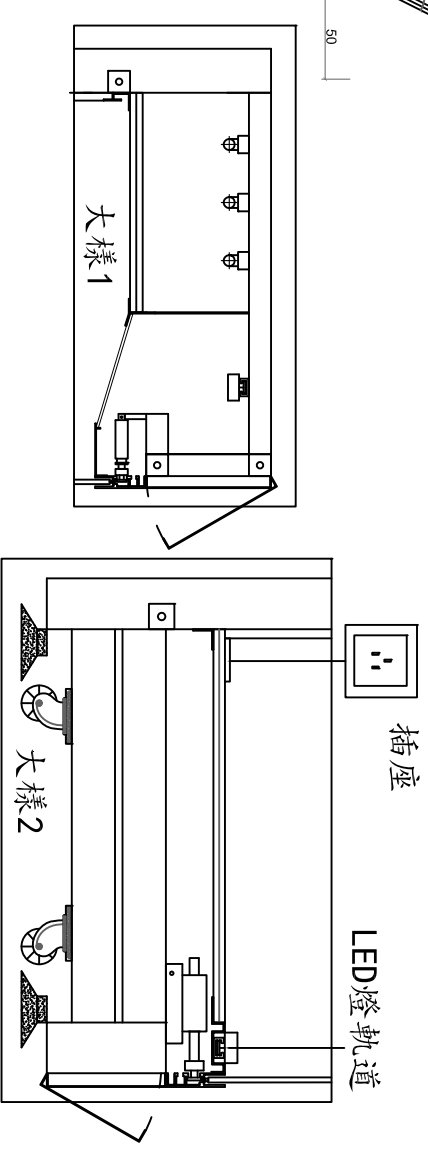

正立面圖

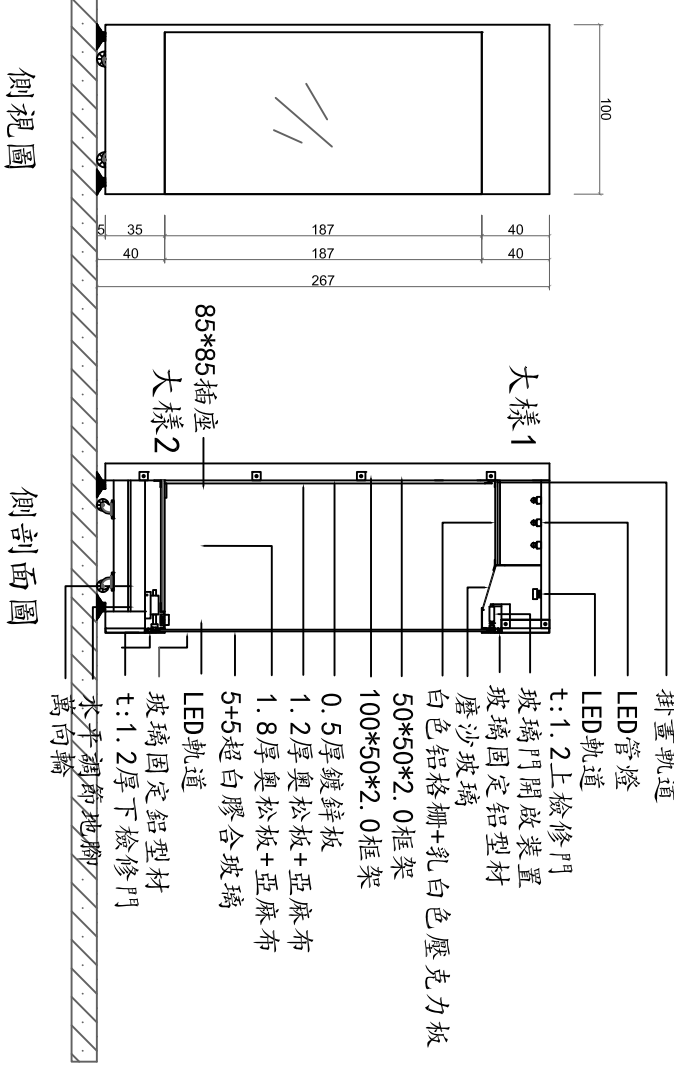

側視圖

側剖面圖

工程名稱 PROJECT NAME		第二航廈出境旅客服務櫃檯及藝文櫥窗改善工程	
圖名 DRAWING NAME		第二航廈出境旅客服務櫃檯旅客服務櫃檯設計平面圖	
設計 DESIGNED BY	繪圖日期 DATE	修改 REVISION	圖號 DRAWING NUMBER
	106-05-25		A-08
繪圖 DRAWING BY	比例 SCALE	審核 EXAMINE	
	1 / 30cm		
竣工圖		THIS DRAWING IS COPYRIGHT AND MUST NOT BE RETAINED, COPIED, REPRODUCED OR MANUFACTURED FROM WITHOUT AUTHORITY. 本圖著作權所有, 非經授權, 不得抄襲或複製	