

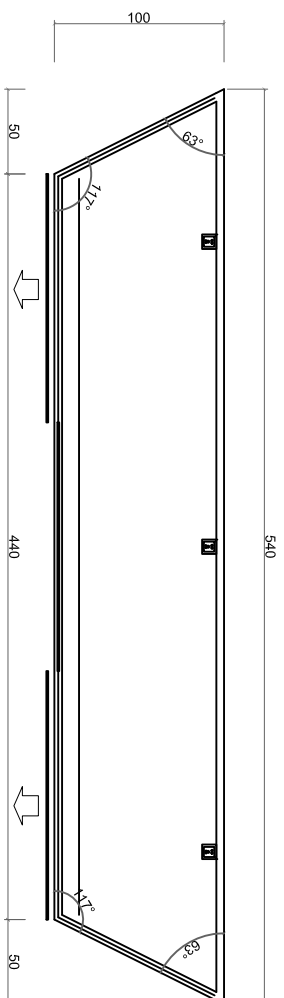



名稱：沿牆櫃
 規格：5400長*1000寬*2450高
 數量：4組
 開啟方式：遙控電動推出左右平移

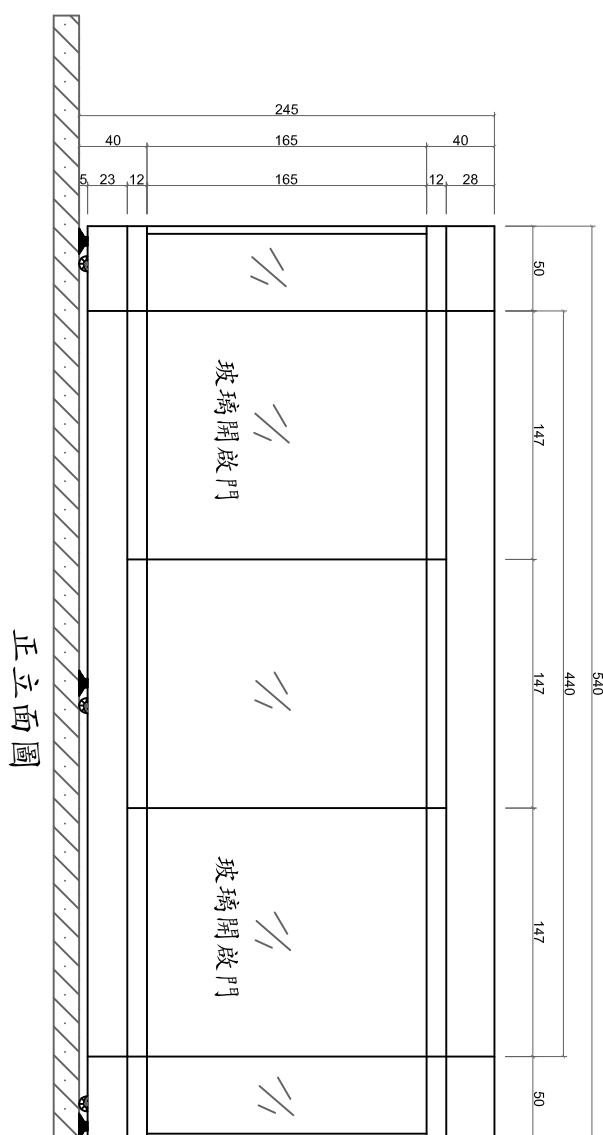



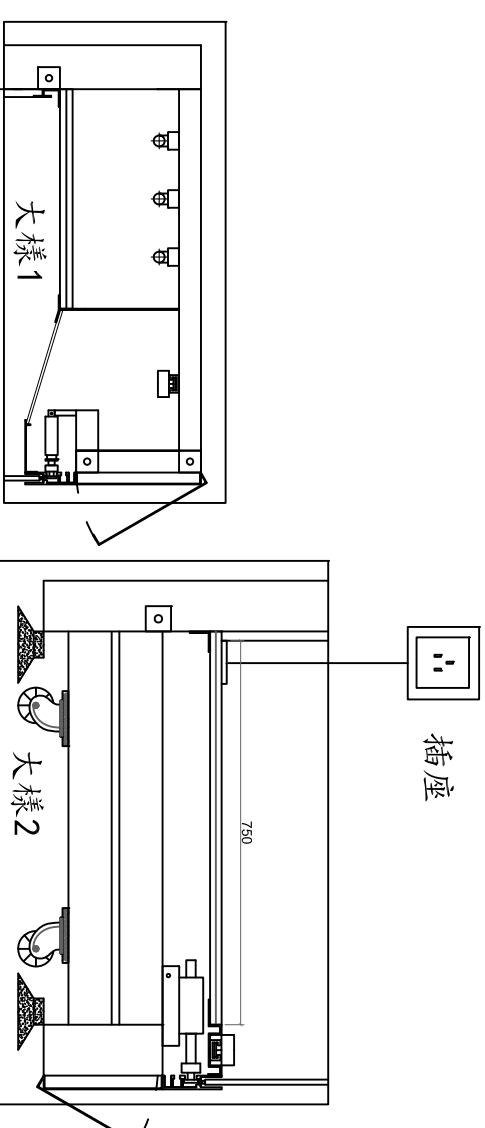


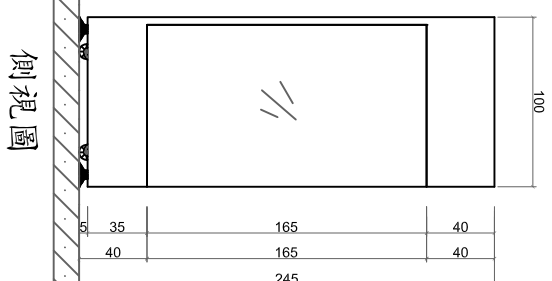

側視圖

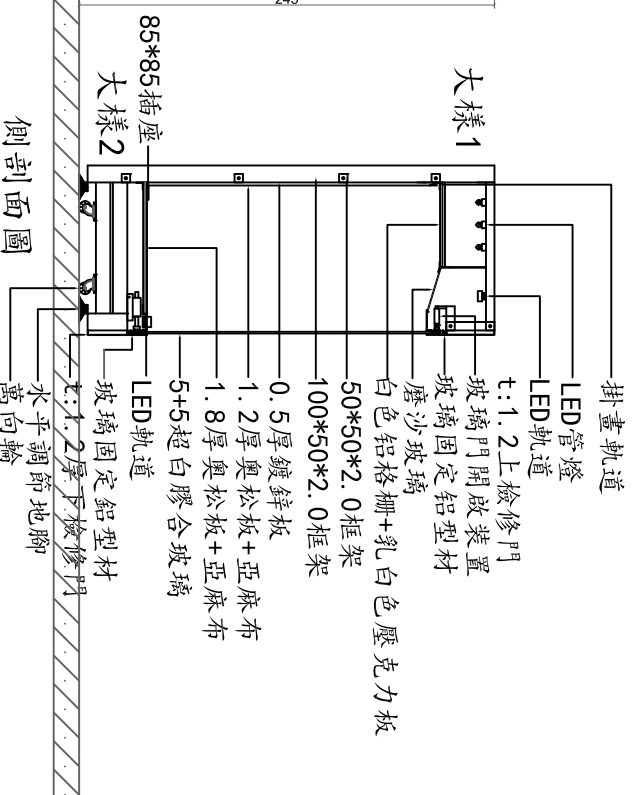

側剖面圖

工程名稱 PROJECT NAME 第二航廈出境旅客服務櫃檯及藝文櫥窗改善工程	設計 DESIGNED BY	繪圖日期 DATE 106-05-25	修改 REVISION	審核 EXAMINE	圖號 DRAWING NUMBER A-07
圖名 DRAWING NAME 第二航廈出境旅客服務櫃檯 旅客服務櫃檯設計平面圖	繪圖 DRAWING BY	比例 SCALE 1 / 30cm			
竣工圖					

THIS DRAWING IS
 COPYRIGHT AND MUST
 NOT BE RETAINED, COPIED
 REPRODUCED OR
 MANUFACTURED FROM
 WITHOUT AUTHORITY.
 本圖著作權所有,非經
 授權,不得抄襲或複製